

**Gemeinde Dettighofen
Landkreis Waldshut**

Erschließung

Baugebiet „Bünden II“


Baltersweil

Bestandsplan Nr. 3 b

**Lageplan Kanal
Hausanschlüsse**

M 1 : 250

Dipl.Ing.TU W. Popp
Büro für Bauleitplanung und Erschließung
Waldshut - Tiengen
Obere Breitäcker 7
Tel. 07741 / 63400

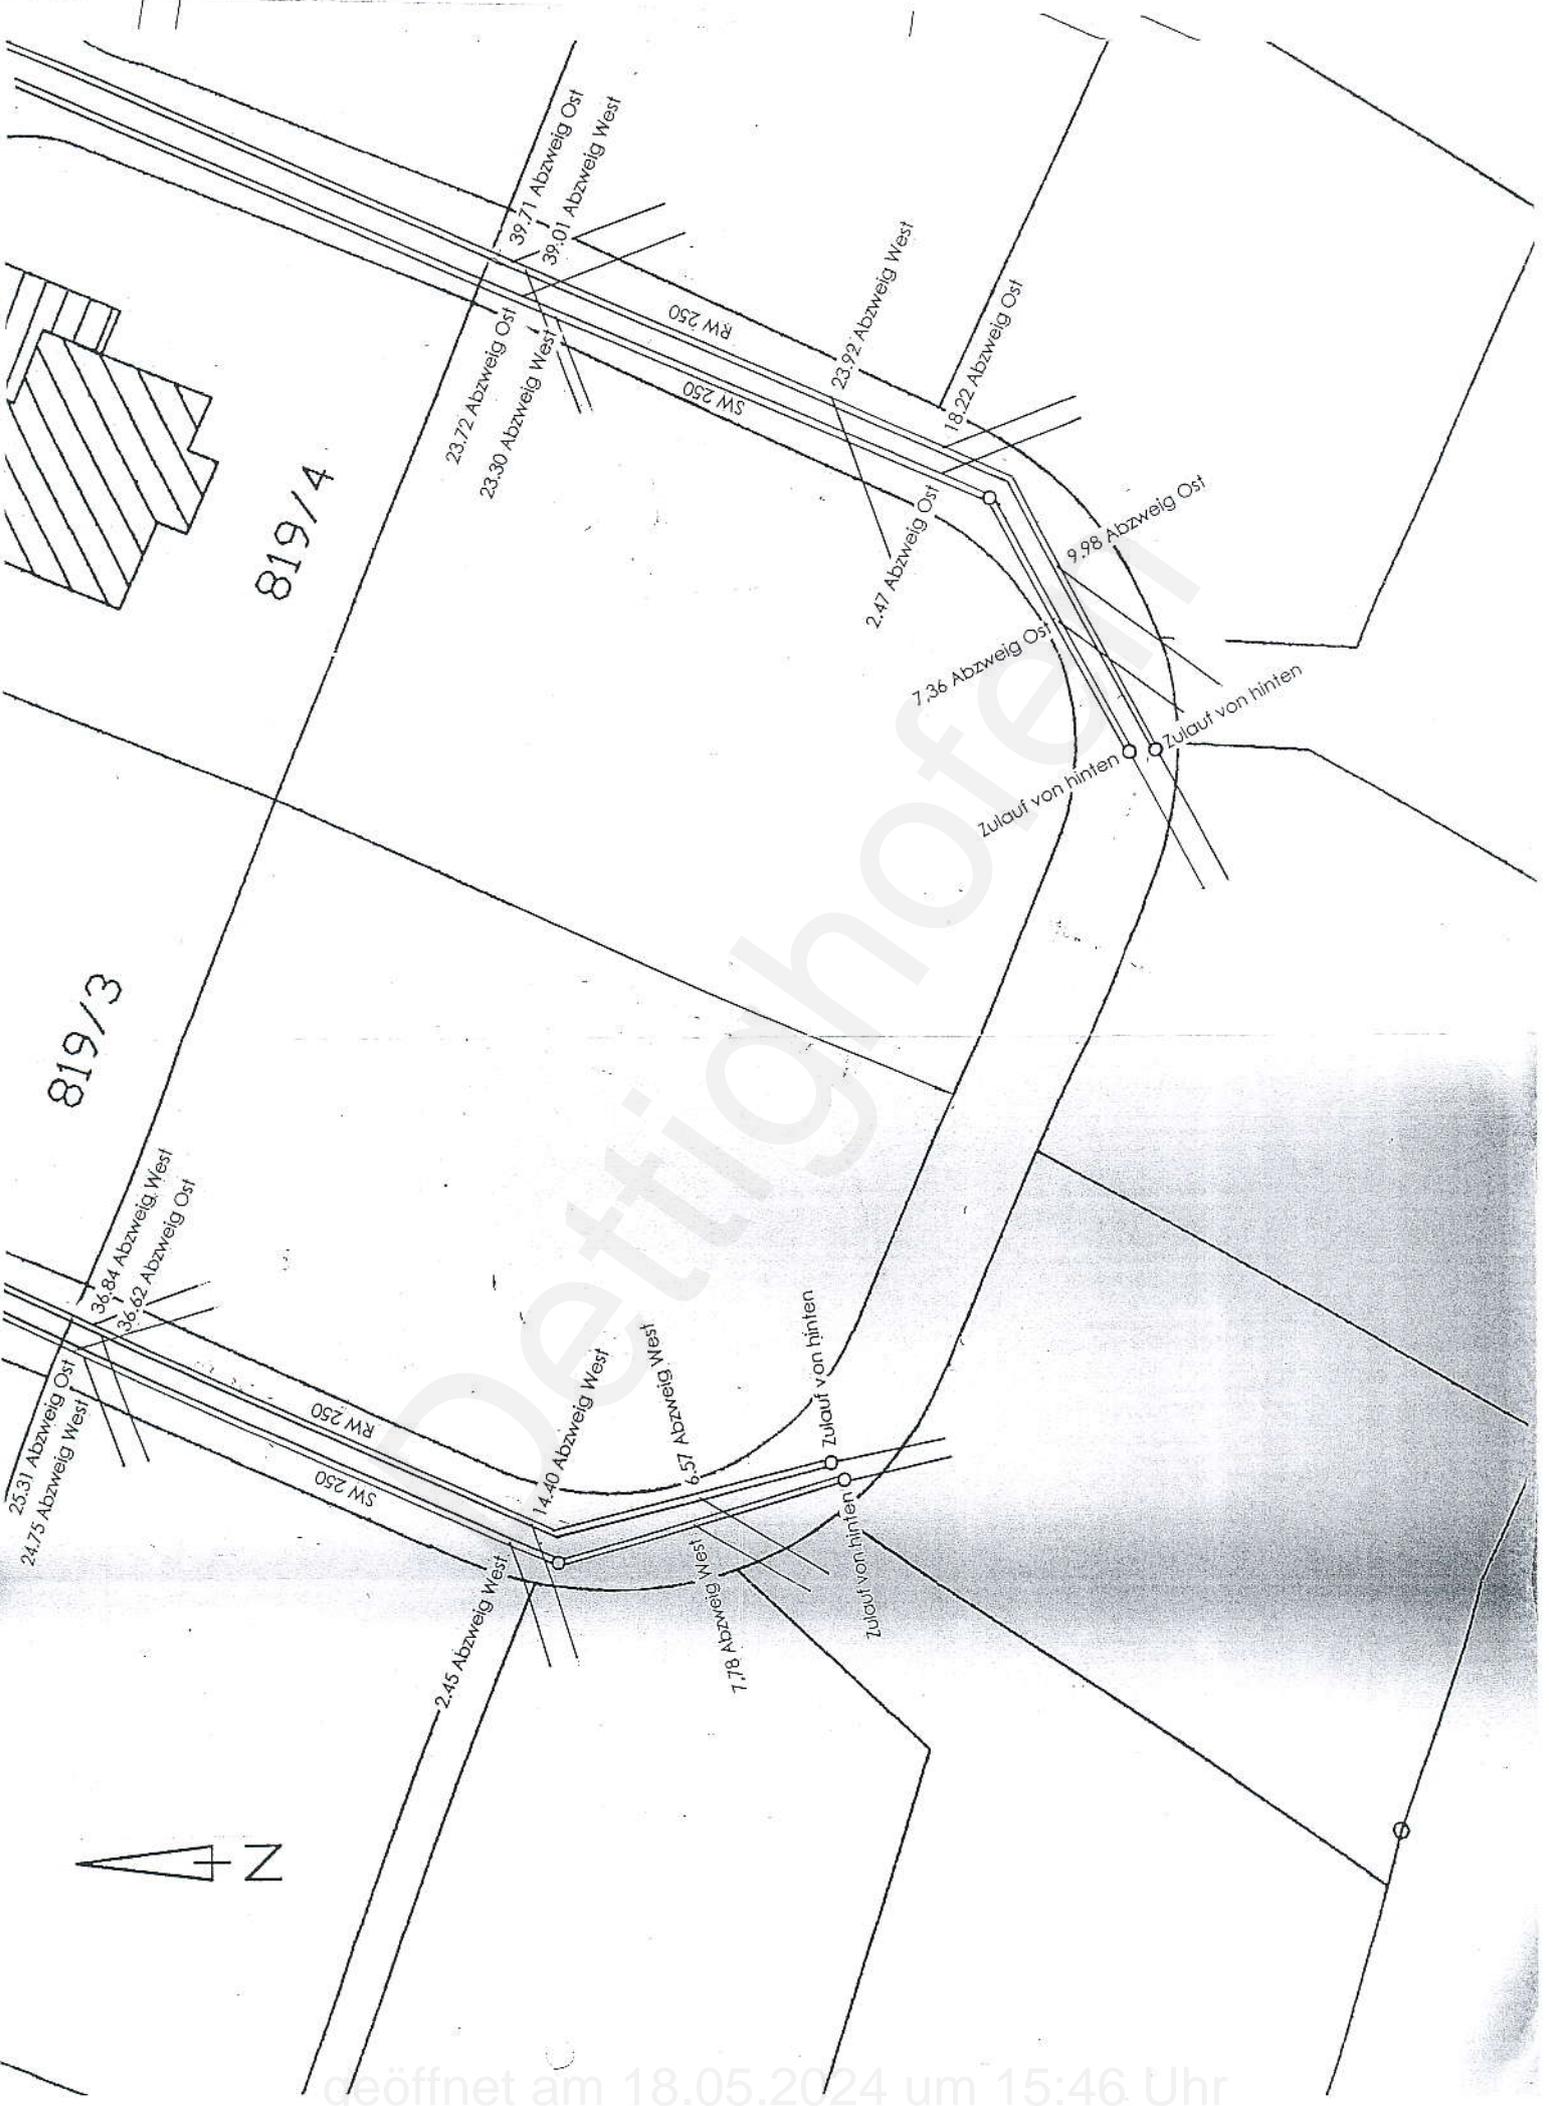

819/3

819/4

